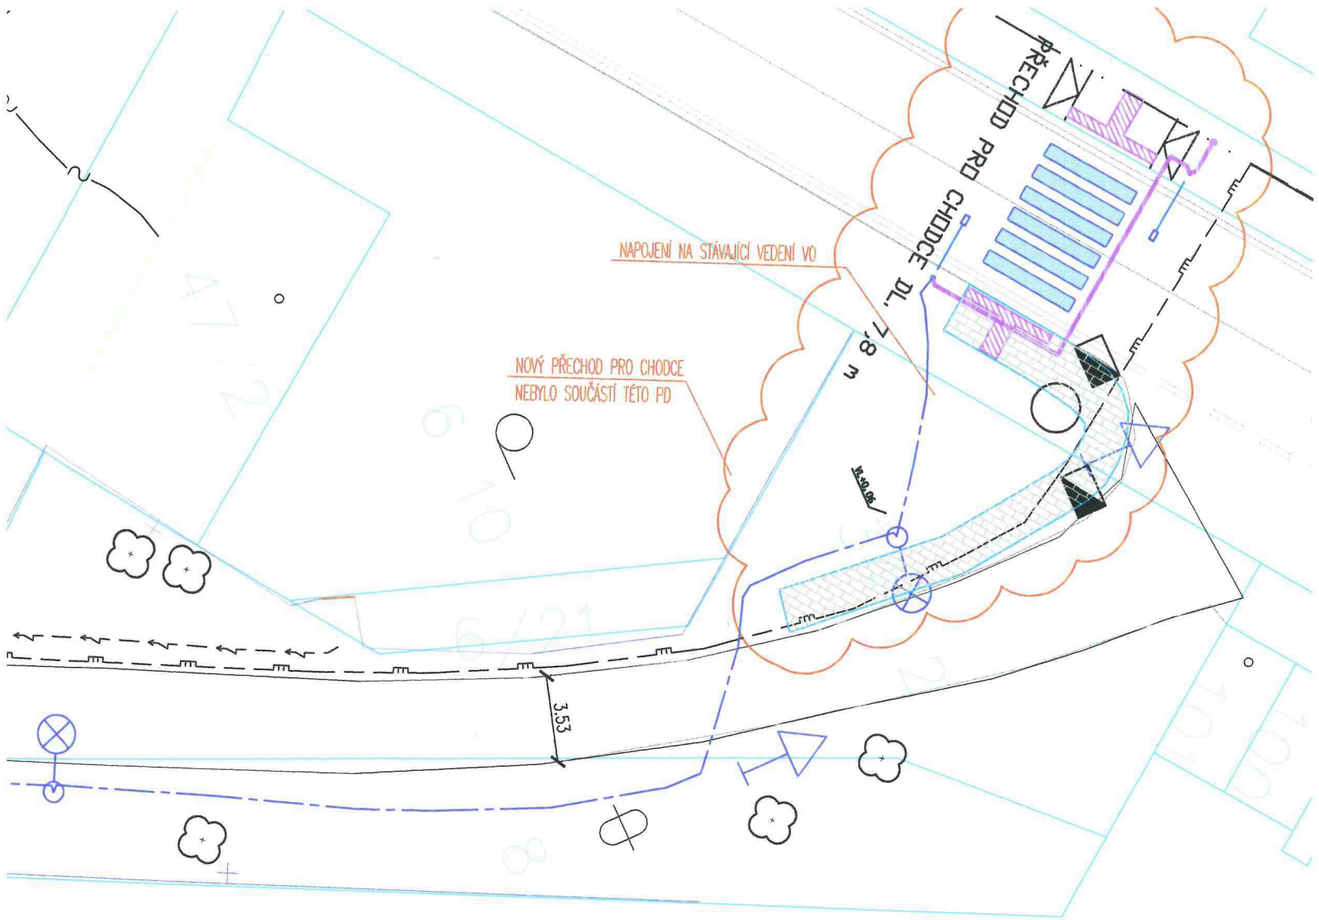


LEGENDA MATERIÁLŮ:

KOMUNIKACE – POVRCH ASFALTOVÝ BETON

PŘÍSTUP K PARCELÁM – POVRCH ASFALTOVÝ BETON

ZELEŇ – OSETÍ TRAVNÍM SEMENEM

NOVÉ SLOUPY VEŘEJNÉHO OSVĚTLENÍ

STÁVAJÍCÍ INŽENÝRSKÉ SÍTĚ

ZAMĚŘENÝ METALICKÝ KABEL PODZ. VE SPRÁVĚ CETIN a.s.

KABELOVÉ PODZ. VEDENÍ NN VE SPRÁVĚ ČEZ Distribuce, a.s.

STÁVAJÍCÍ PLYNOVODNÍ POTRUBÍ STL VE SPRÁVĚ GASNET s.r.o.

STÁVAJÍCÍ VODOVOD VE SPRÁVĚ VAK HB, a.s.

KABELOVÉ VEDENÍ VEŘEJNÉHO OSVĚTLENÍ

STÁVAJÍCÍ KANALIZACE VE VLASTNICTVÍ INVESTORA

NOVÉ INŽENÝRSKÉ SÍTĚ

NÁVRH NOVÉ KANALIZACE (SO 303)

NÁVRH VEŘEJNÉHO OSVĚTLENÍ (SO 401)

- PŘI REALIZACI BYLY DODRŽENY ČSN 736056, ČSN 736110, ČSN 736114, ČSN 756101
- STÁVAJÍCÍ SÍTĚ BYLY ZAKRESLENY POUZE ORIENTAČNĚ !!!
- PŘED ZAHÁJENÍM ZEMNÍCH PRACÍ BYLA VYTYČENA VEDENÍ VŠECH INŽENÝRSKÝCH SÍTÍ!!!
- PŘI KŘÍŽENÍ A SOUBĚHU PODZEMNÍCH VEDENÍ BYLY DODRŽENY ODSTUPNY DLE ČSN 73 6005.
- PŘI REALIZACI BYLY DODRŽENY VEŠKERÉ TECHNOLOGICKÉ POKYNY JEDNOTLIVÝCH DODAVATELŮ MATERIÁLŮ, POUŽITÉ MATERIÁLY ODPOVÍDALY VYHL. 409/2005 Sb.
- PŘI PROVÁDĚNÍ BYLY DODRŽENY ZÁSADY BEZPEČNOSTI A OCHRANY ZDRAVÍ !!!
- ZMĚNY BYLO MOŽNO PROVÁDĚT POUZE PO KONZULTACI A NÁSLEDNÉM ODSOUHLASENÍ INVESTOREM A PROJEKTANTEM
- STAVBA BYLA PROVEDENA V SOULADU VYHLÁŠKY č.398/2009Sb

SO 101 KOMUNIKACE
SO 303 KANALIZACE
SO 401 VEŘEJNÉ OSVĚTLENÍ

ODP.PROJEKTANT	VYPRACOVAL	KONTROLOVAL	HIP
ing.J.MAREK	D.PELIKÁN	ing.P.BLÁHA	ing.J.MAREK

OBEC : BENÁTKY — OKRES : HAVLÍČKŮV BROD

KRAJ : VYSOČINA

INVESTOR : MĚSTO ŽDÍREC NAD DOUBRAVOU

DMC
Havlíčkův Brod s.r.o.
Průmyslová 941
580 01 Havlíčkův Brod
PROJEKTOVÁNÍ INŽENÝRSKÝCH STAVEB
tel.,fax: 569 400 525, tel.: 602 234 377
e-mail: marek@dmchb.cz

ZTV pro 2 RD, Benátky u Ždírce n. Doubravou

DATUM	08/2026
STUPEŇ PD	DSPS
Č. ZAKÁZKY	26001
MĚŘÍTKO	1:250
ČÁST DOKUM.	Č. VÝKRESU
C.	3

KOORDINAČNÍ SITUAČNÍ VÝKRES

Š1
Š2
Š3
MK - v = 50km/hod
MK
ODSTRANĚNÍ STÁVAJÍCÍCH STROMŮ
V MÍSTĚ KANALIZACE (2ks)
101
SILNIČNÍ OBRUBNÍK ABO 14-10
BEZ PŘEVÝŠENÍM
P2
P4
PLYNULÉ NAPOJENÍ NA ST. KOMUNIKACI
REZERVNÍ CHRÁNIČKA KOPOFLEX
ODSTRANĚNÍ STÁVAJÍCÍCH STROMŮ
PŘEKÁŽELY V ROZHLEDOVÝCH POMĚRECH (cca 7ks)
ÚPRAVA STÁVAJÍCÍCH ŠOUPAT
VÝŠKOVÉ VYROVNÁNÍ
SILNIČNÍ OBRUBNÍK ABO 14-10
BEZ PŘEVÝŠENÍM
ŠÍŘKA KOMUNIKACE 3,5 m
PŘÍSTUP K PARCELE 619/3
ULIČNÍ ČÁRA
402
401
619/3
619/2
620
3.53
3.75
4.62
6.00
1.65
3.50
3.60
2.20
KÚ-0,060 00
0,050 00
0,040 00
0,030 00
0,020 00
0,010 00
KT 0,012,50
TK 0,001,52
R 12.00
R 7.50